



注
・計画建物TY1通りは南側敷地境界点 A と B を結ぶ道路境界線に平行とする。
・敷地境界点 A からTX7通りは8,000、TY1通りは17,965とする。
・西側敷地境界線は敷地境界点 B と C を結んだ線とする。
・敷地境界点 B と C を結んだ線は、南側敷地境界点 A と B を結ぶ道路境界線と直交とする。
・GL=KBM.1(48.376m)-0.926m=47.450m
・1FL=GL+0.600m=48.050m(KBM.1-0.926m)


- 車道用アスファルト舗装
- 歩道用アスファルト舗装
- コンクリート舗装(犬走り)
- 洗出し平板ブロック

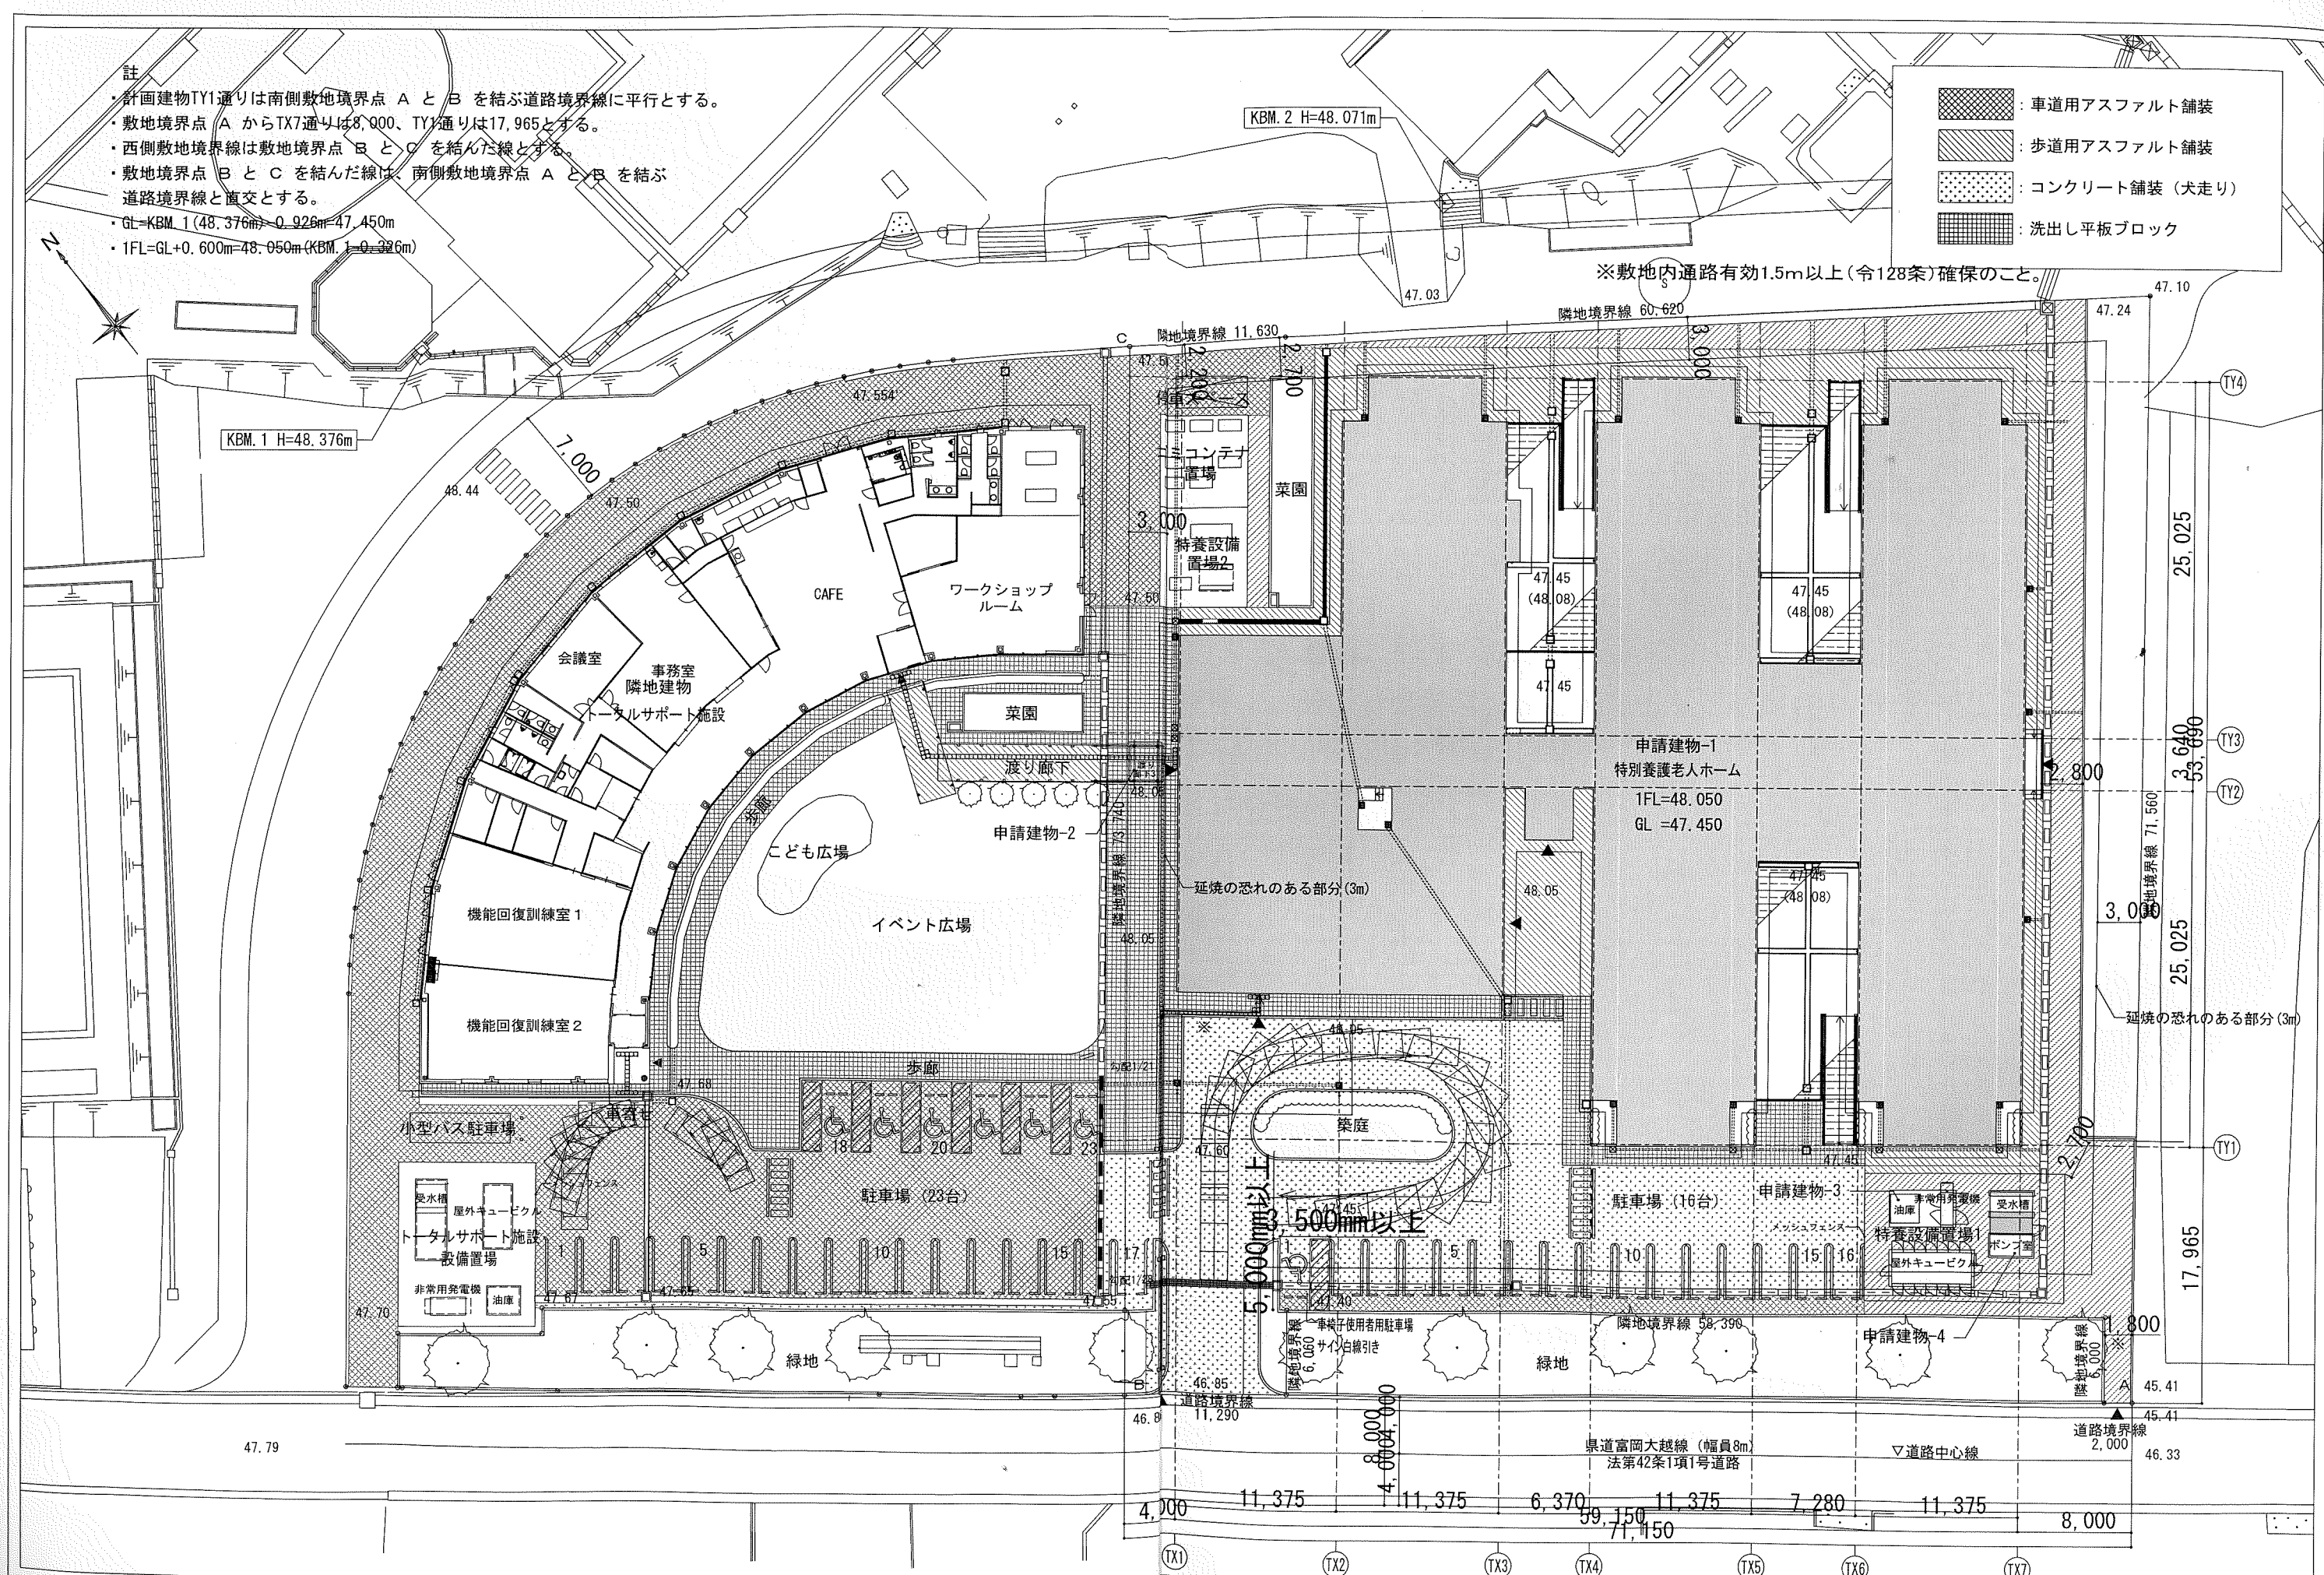


※敷地内通路有効1.5m以上(令128条)確保のこと。

県道富岡大越線(幅員8m)
法第42条1項1号道路
▽道路中心線

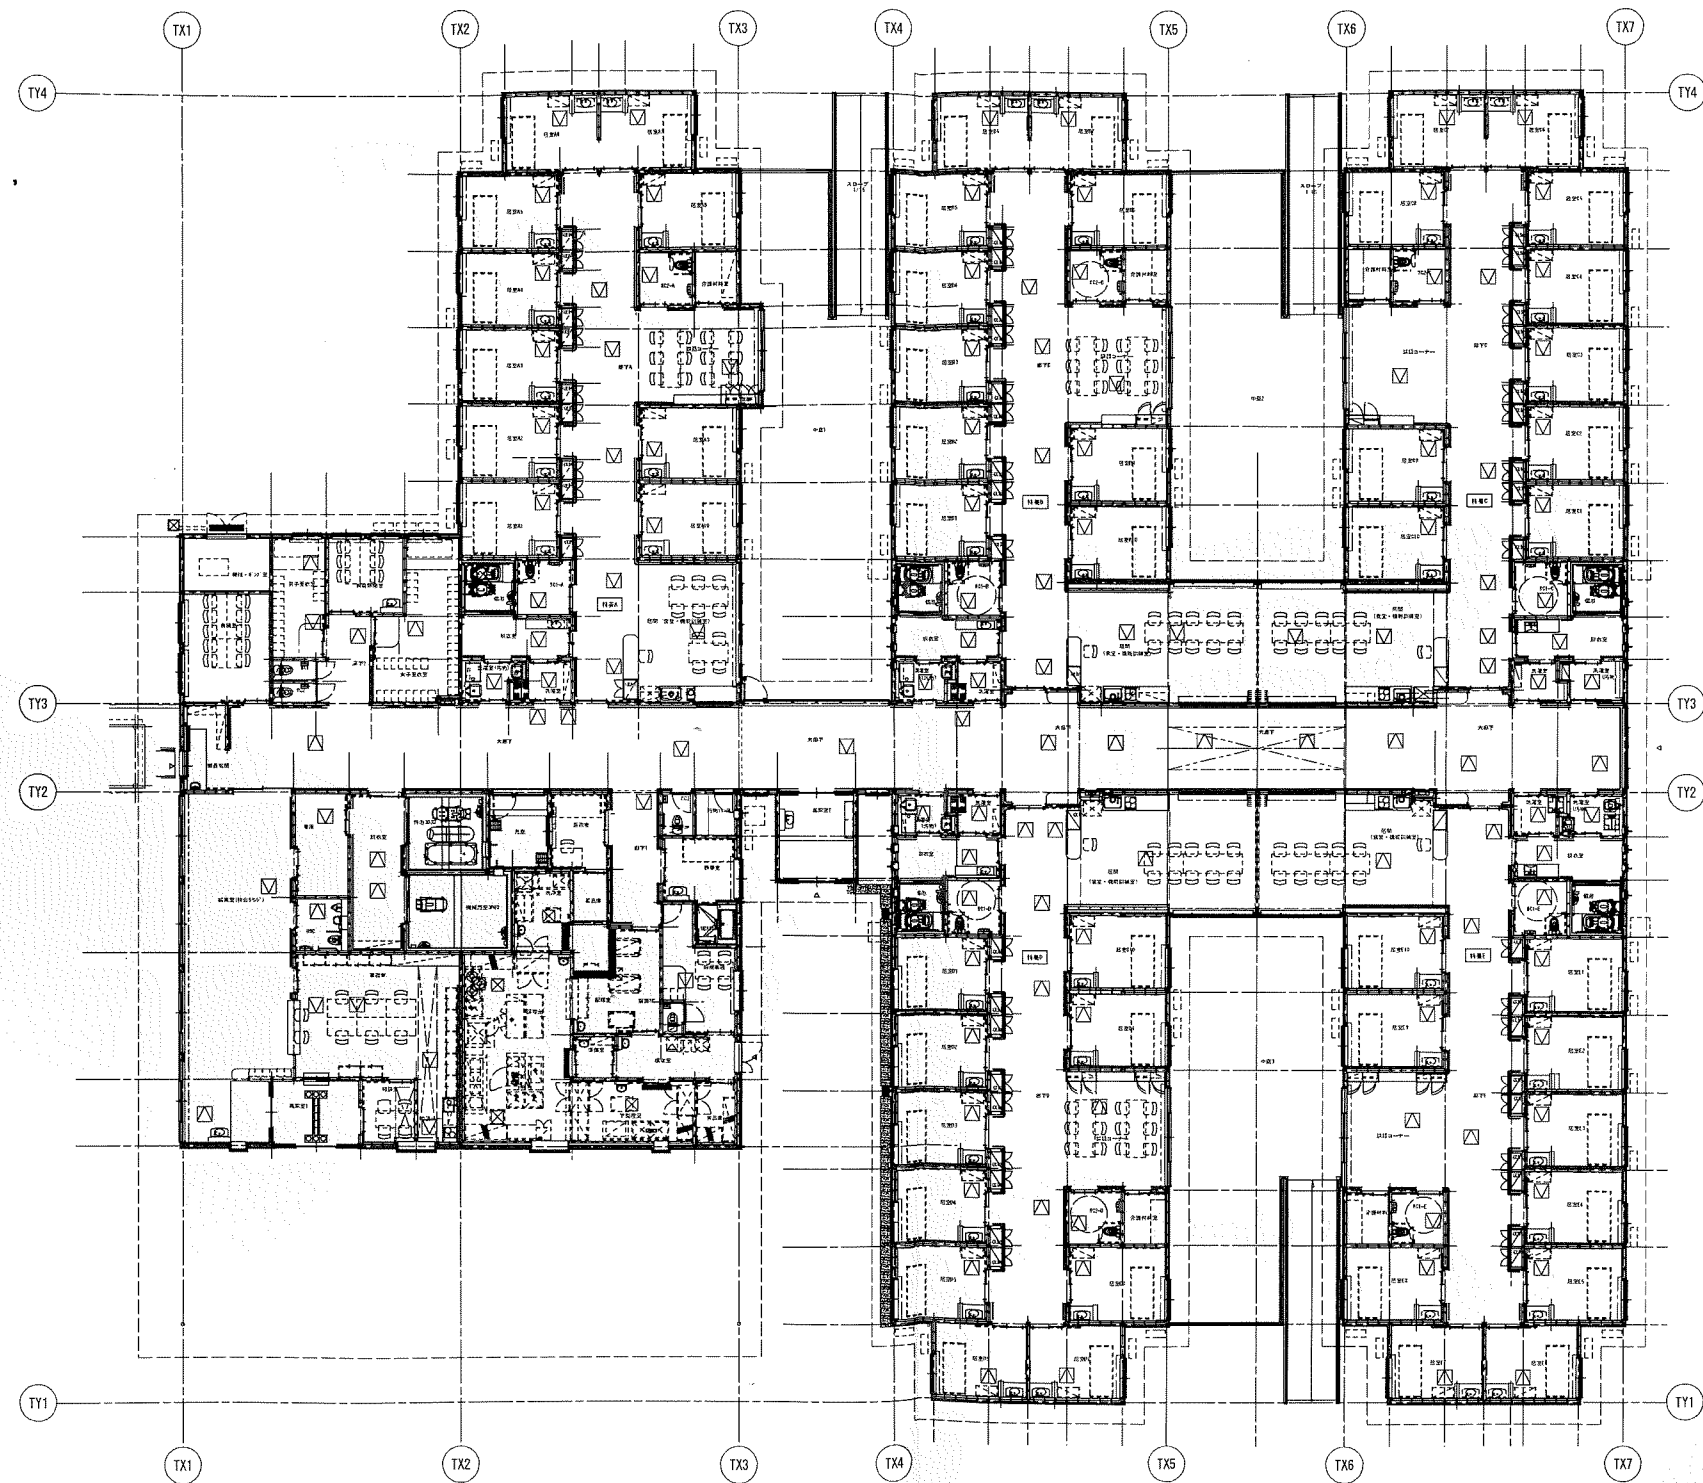


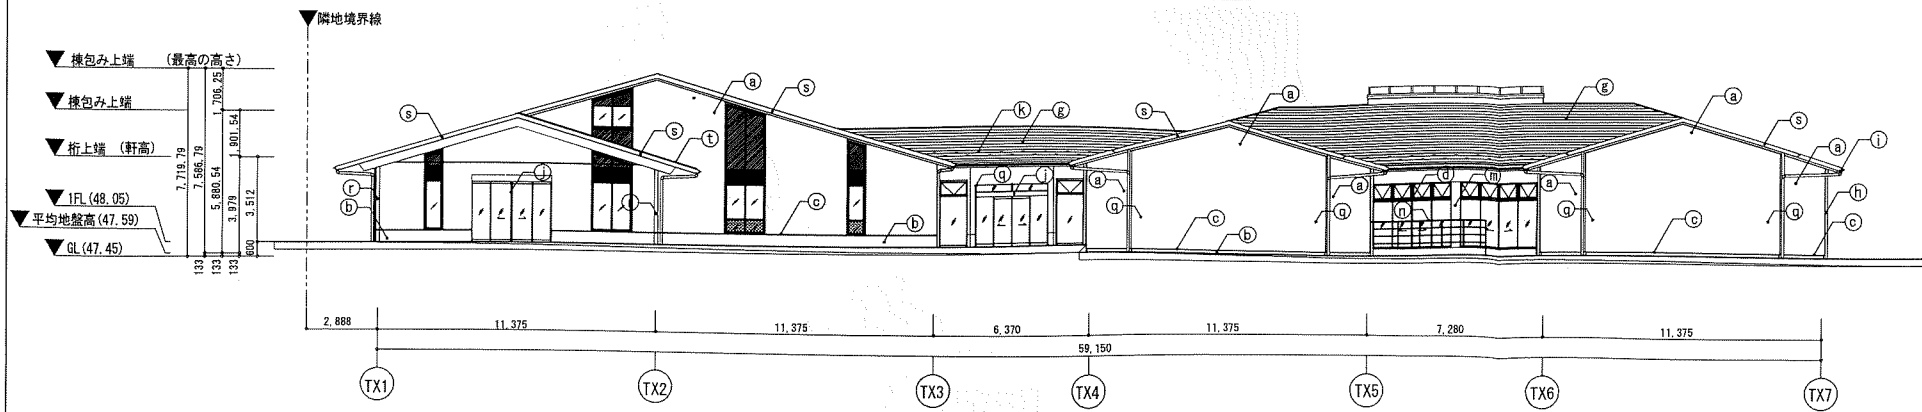


南立面

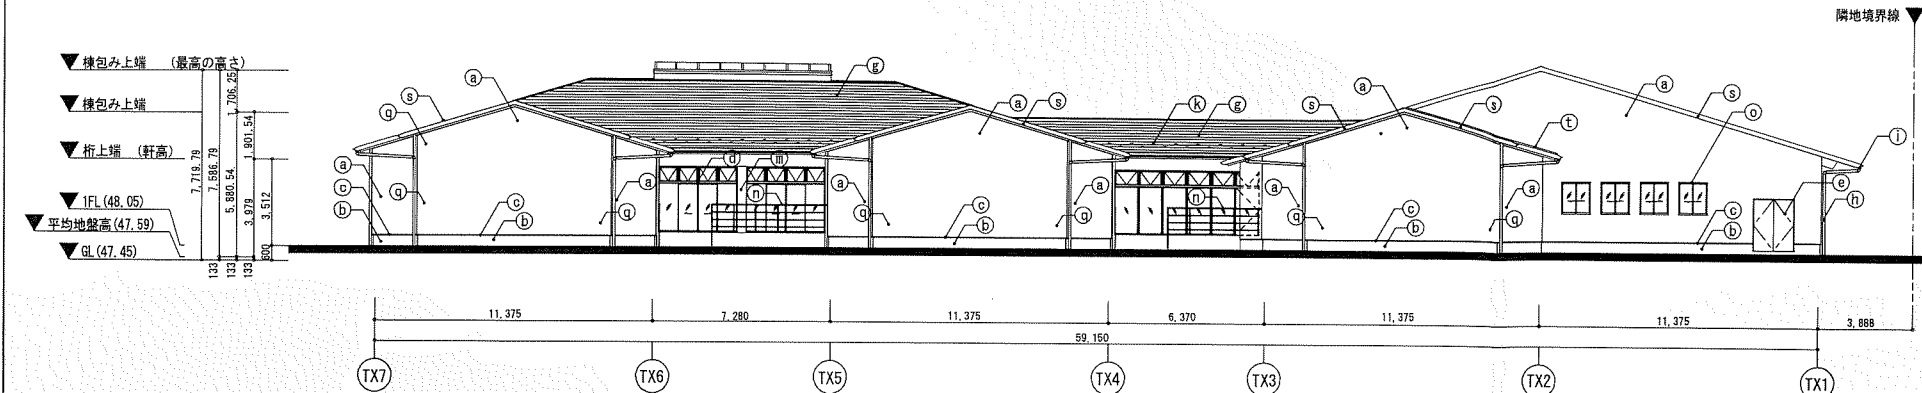

北立面

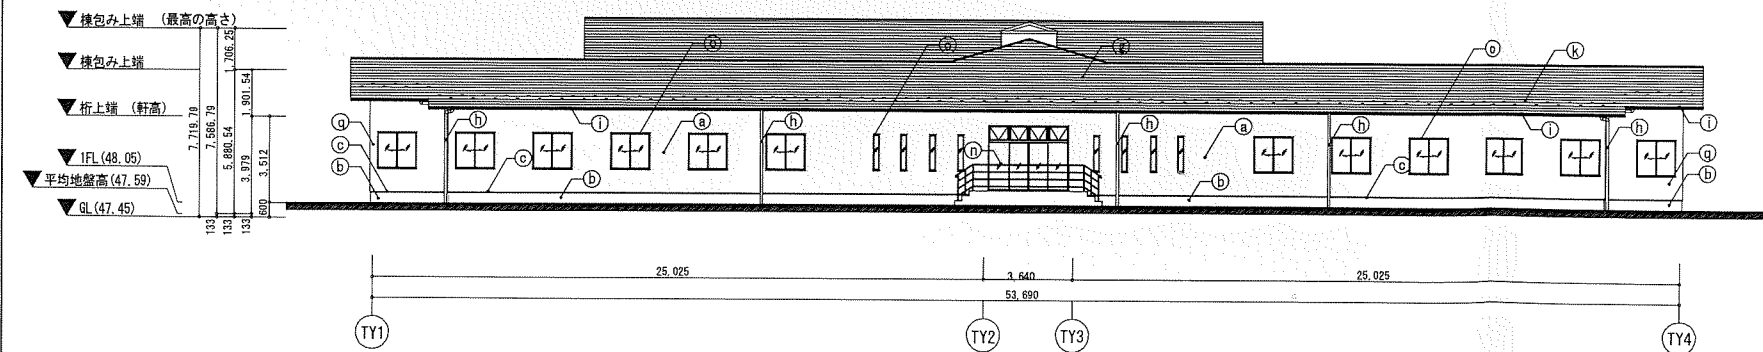


東A立面

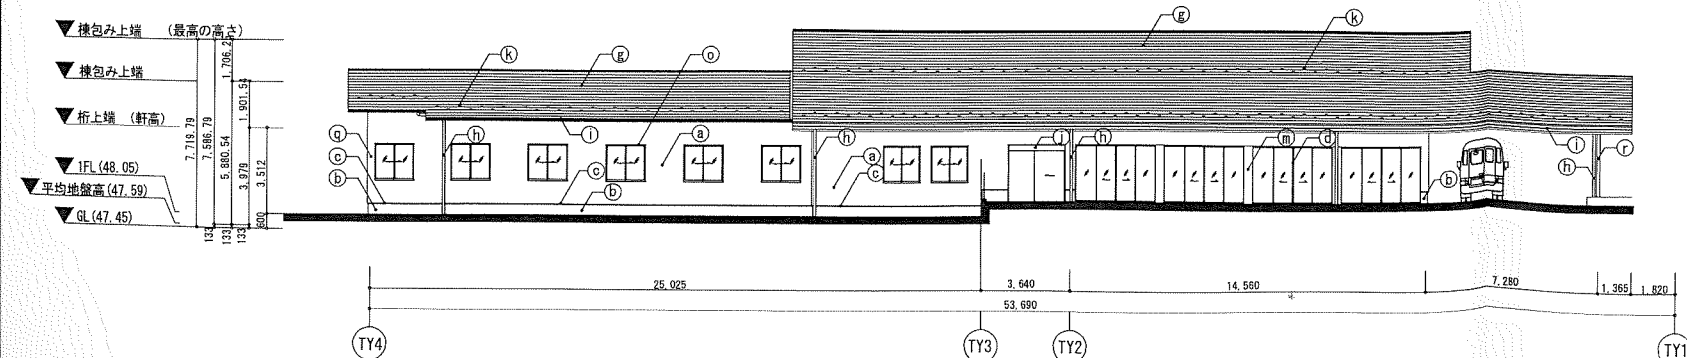


西A立面

仕上凡例


(a) 窯業系サイディングA16d (寒冷地仕様) 横貼り (通気工法)	(k) 雪止め金物
(b) コンクリート打放し DP塗装(1級)	(m) アルミパネル
(c) 水切: アルミ製水切金物 (通気工法対応品)	(n) 手摺: アルミ製 (既製品)
(d) アルミ製サッシ	(o) アルミ樹脂複合サッシ
(e) 鋼製ドア	(p) 縦目地
(f) アルミ製ドア	(q) 窯業系サイディングB16d (寒冷地仕様) 横貼り (通気工法)
(g) 高耐久・高品質ガルバリウム鋼板0.4t横葺き	(r) 鉄骨柱部: ふっ素耐火塗料
(h) 縦樋: ガルバリウム φ90 (既製品)	(s) 鼻隠し: ガルバリウム鋼板0.4d包み (既製品)
(i) 軒樋: ガルバリウム鋼板0.4d包み (既製品)	(t) 雨押え: ガルバリウム鋼板0.4d包み (既製品)
(j) ステンレス製自動ドア	(o) «ベントキャップ»

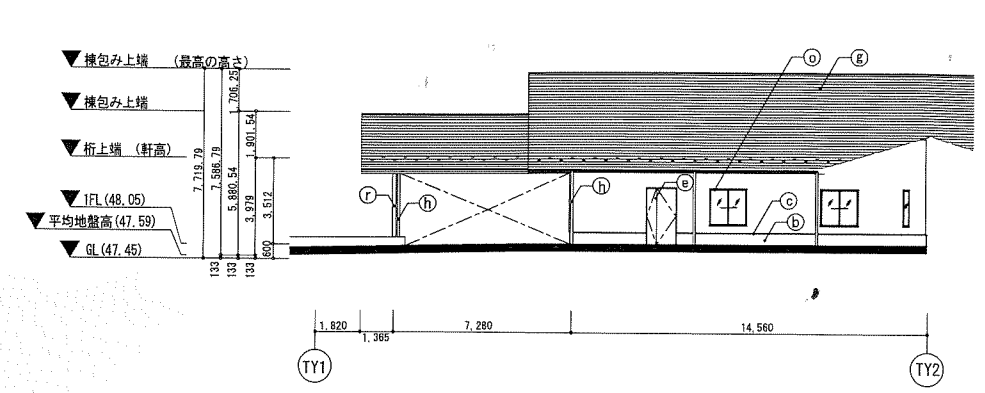


東B立面

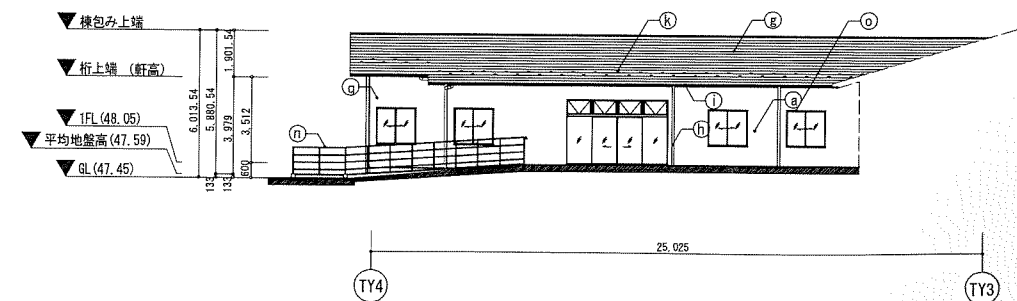


西B立面

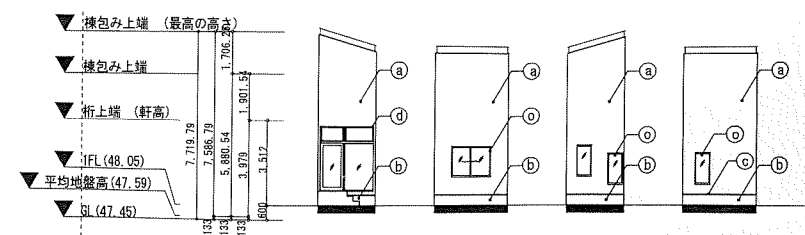

光庭立面

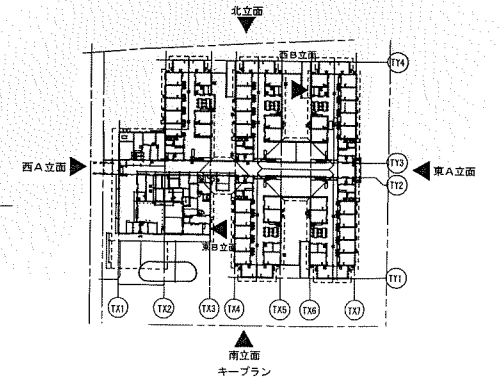


平面図

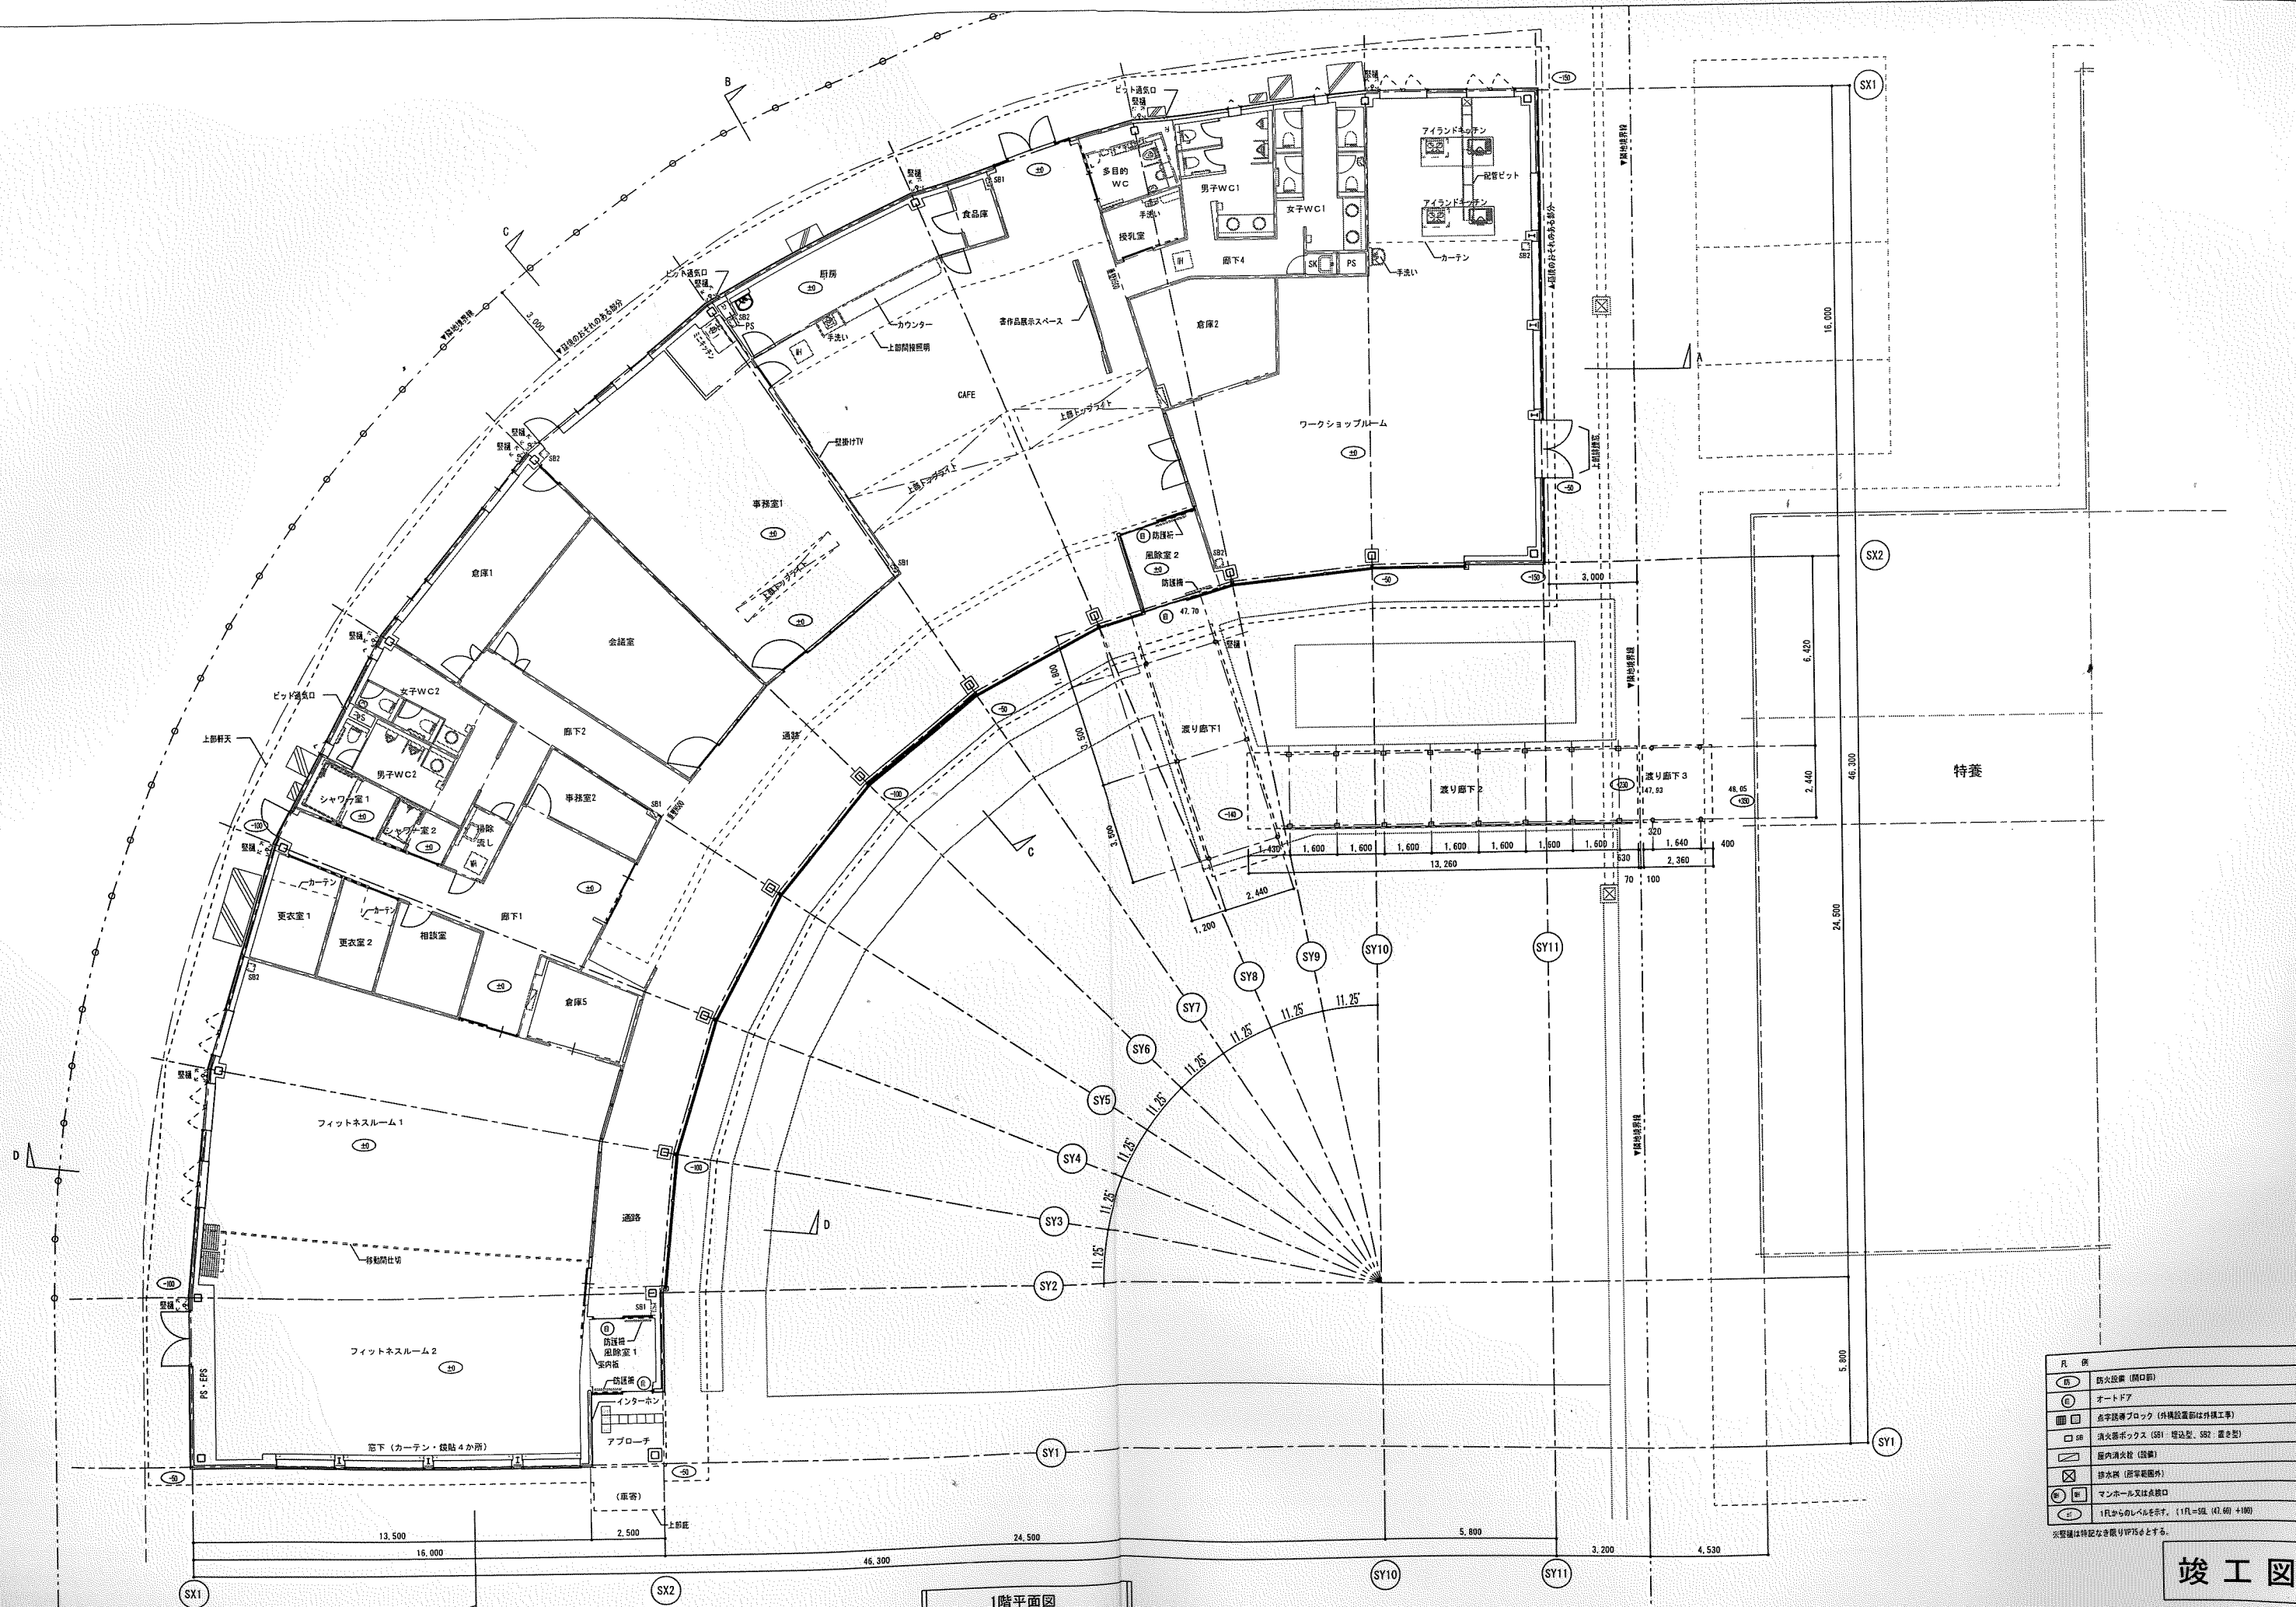


凡 例	
	防火設備 (口)
	オーツドア
	点字ブロック (外構設置部は外構工事)
	消火器ボックス (SR1: 警報型, SR2: 警報型)
	屋内消火栓 (警報)
	排水溝 (排水設備外)
	マンホール又は水供給
	1Fからのレベルを示す。(1F=50 (47.60) +100)

※壁は特記なき限り175とする。


竣工図

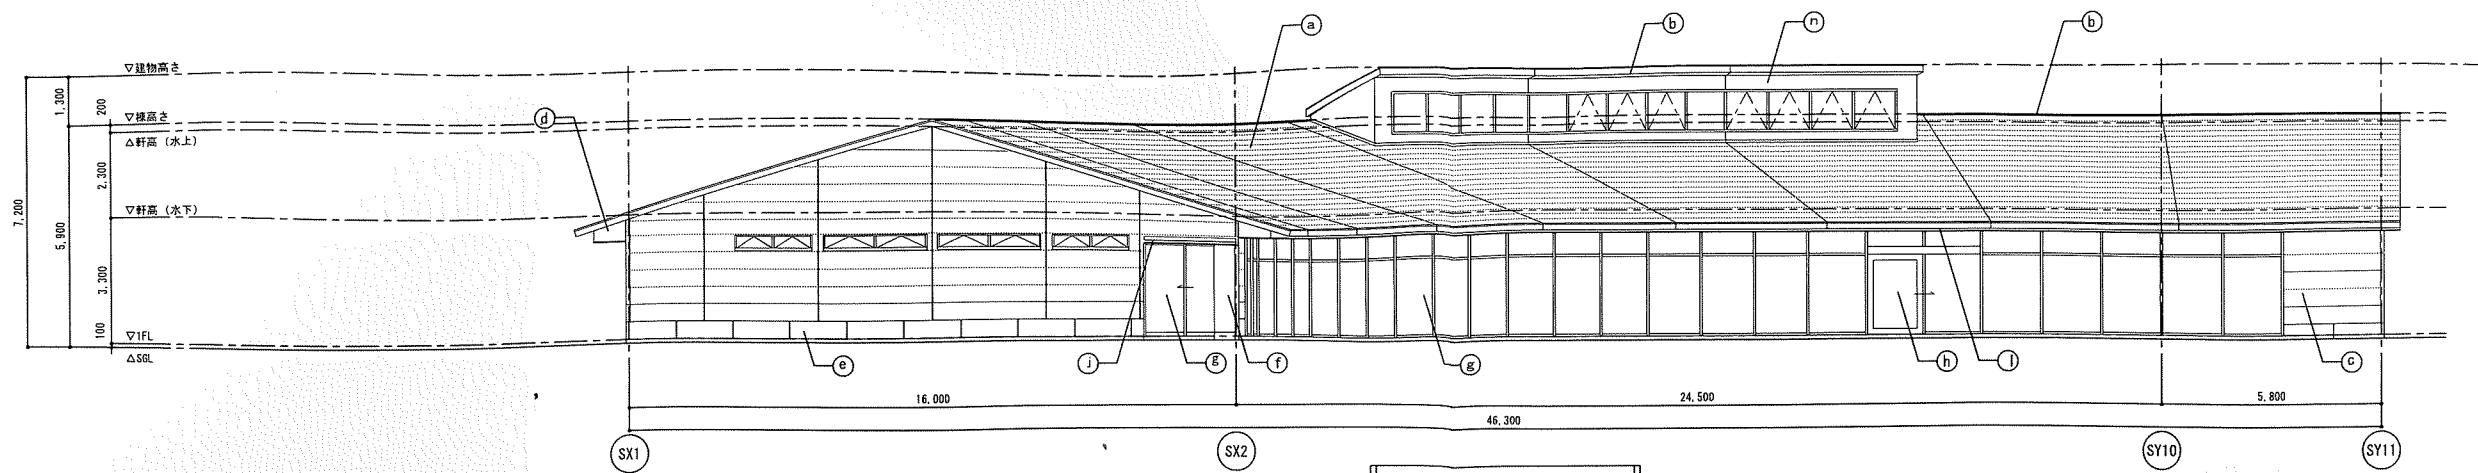


南側立面図

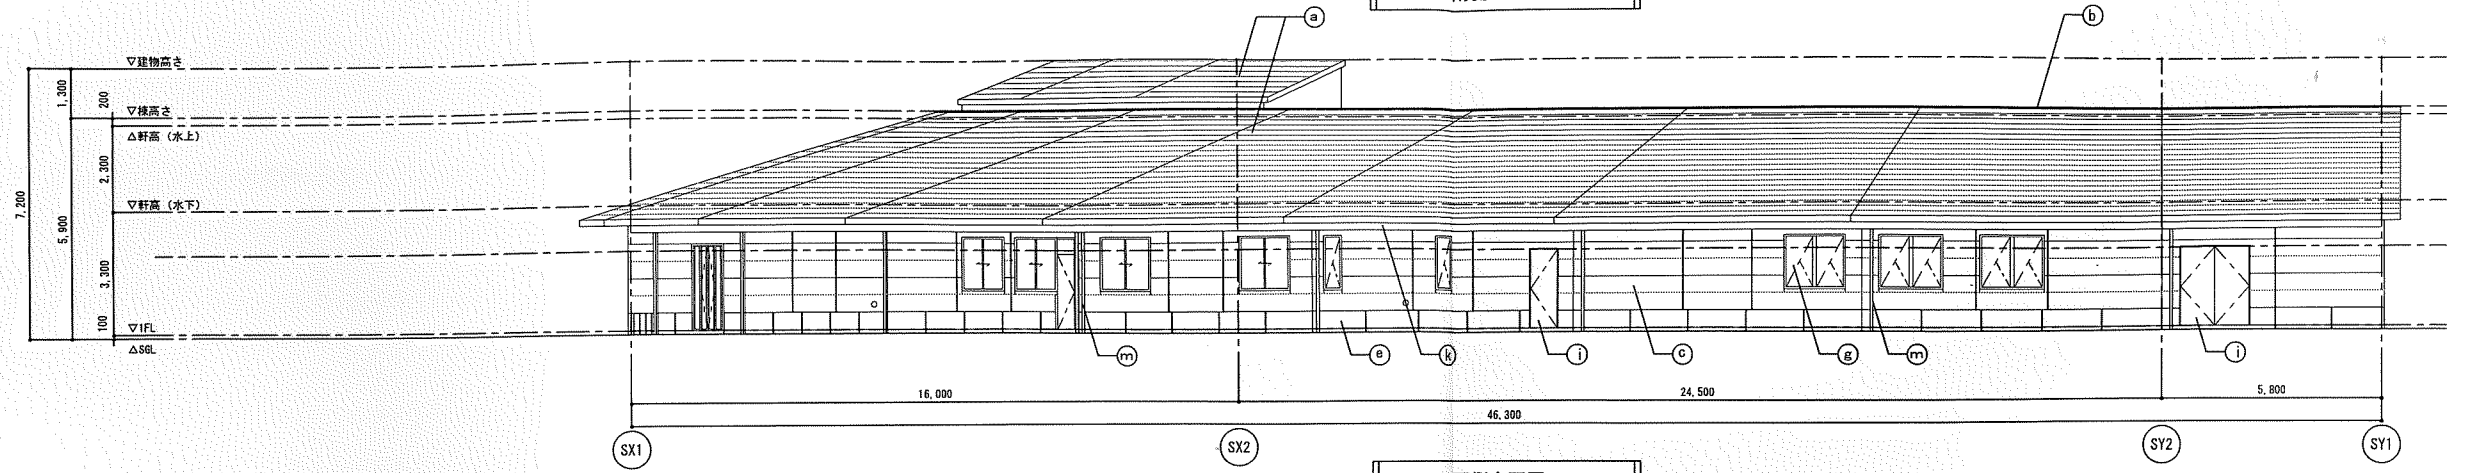

西側立面図

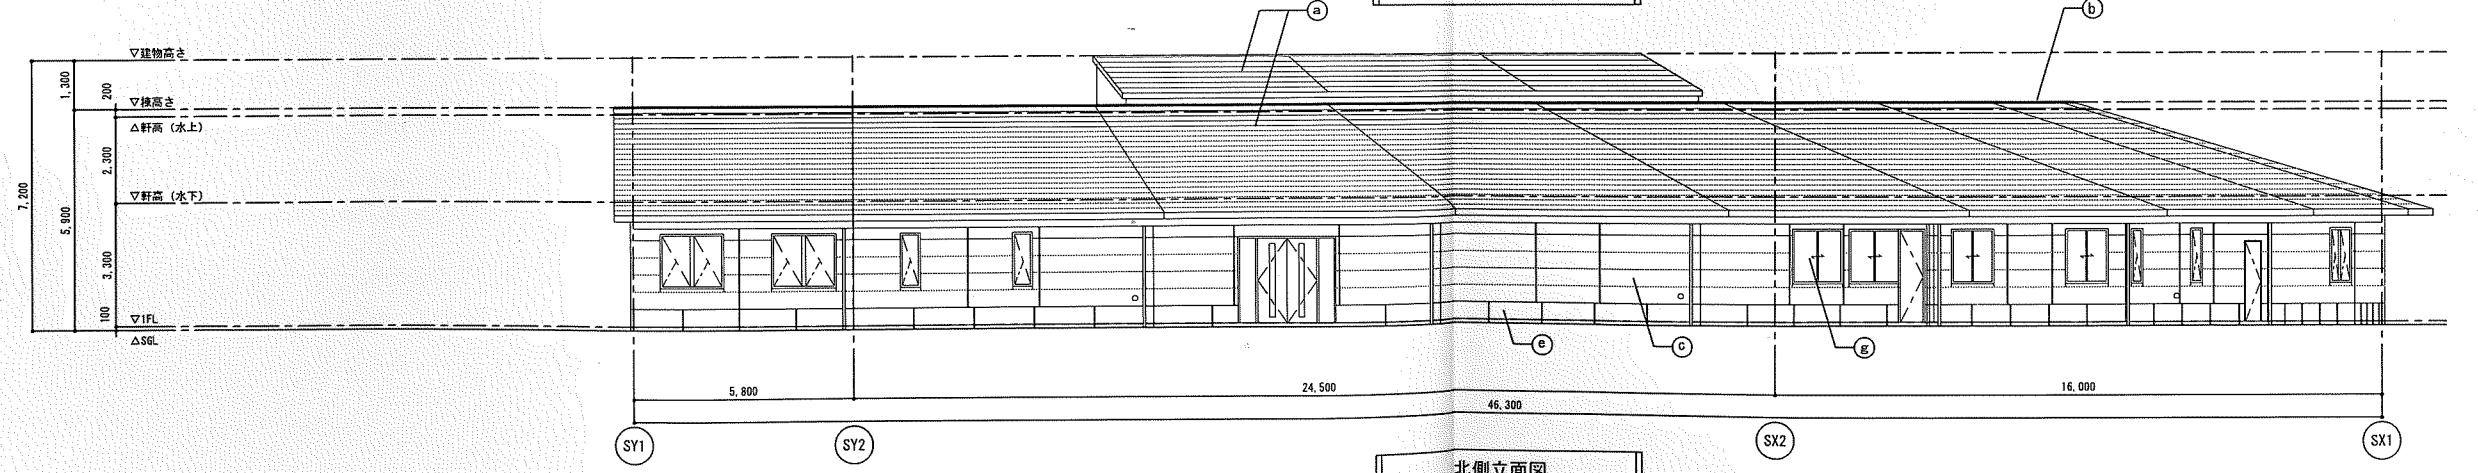

北側立面図

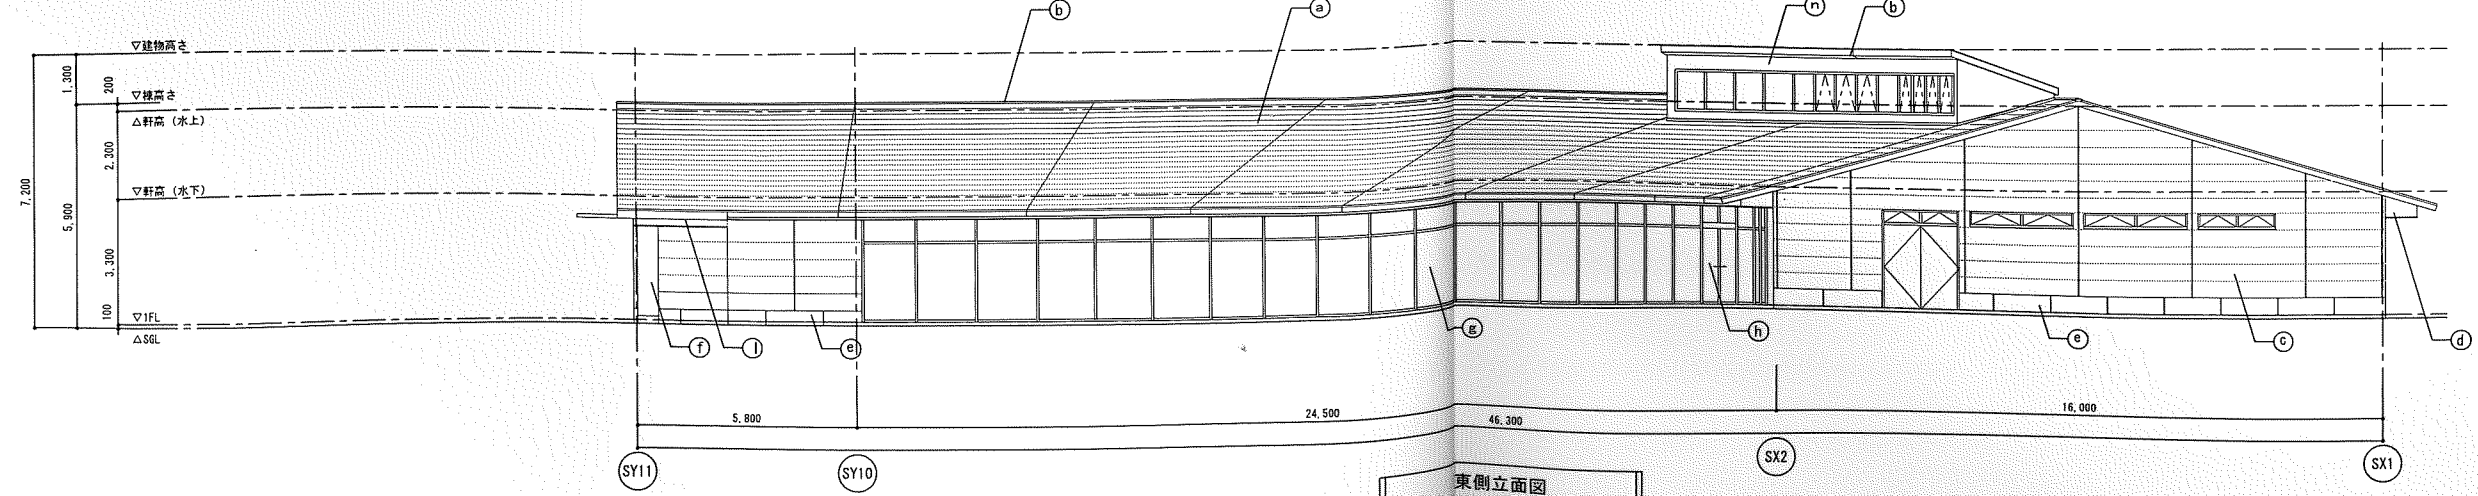

東側立面図

記号	部位	仕上
a	屋根	高耐久仕上ガルバリウム鋼板 t0.35 経年劣化 (雪止め金具付)
b	屋根・垂れ	カラーガルバリウム鋼板 t0.5
c	外壁	窯業系サイディングボード t16
d	外壁	ケイカル板 t6.0EP塗装
e	床	コンクリート打放し補修 防水材塗布
f	柱	SOP焼付塗装
g	開口部	アルミサッシ・扉 電解2次着色
h	開口部	アルミ自動扉 電解2次着色
i	開口部	スチール扉 SOP
j	床	アルミ既製品
k	軒	塩ビ製軒
l	軒	アルミ製軒 (SUS鋼板)
m	壁	VP管 (カラー)
n	外壁	カラーガルバリウム鋼板 t0.5 角波サイディング
o	ベントキャップ	指定色焼付塗装

竣工図